

Województwo: kujawsko-pomorskie  
Powiat: Inowrocławski  
Jednostka ewidencyjna: Inowrocław-M  
Obręb: 2  
Arkusz: 322,242


## MAPA INWENTARYZACJI POWYKONAWCZEJ

SKALA 1:500

Inwentaryzację powykonawczą przyłącza centralnego ogrzewania dokonano dnia 1.10.2012 r. zgodnie z projektem.

ks. rob. 07/09/12 KERG: 2531/2012

Układ współrzędnych: 2000 Układ wysokościowy: Amsterdam

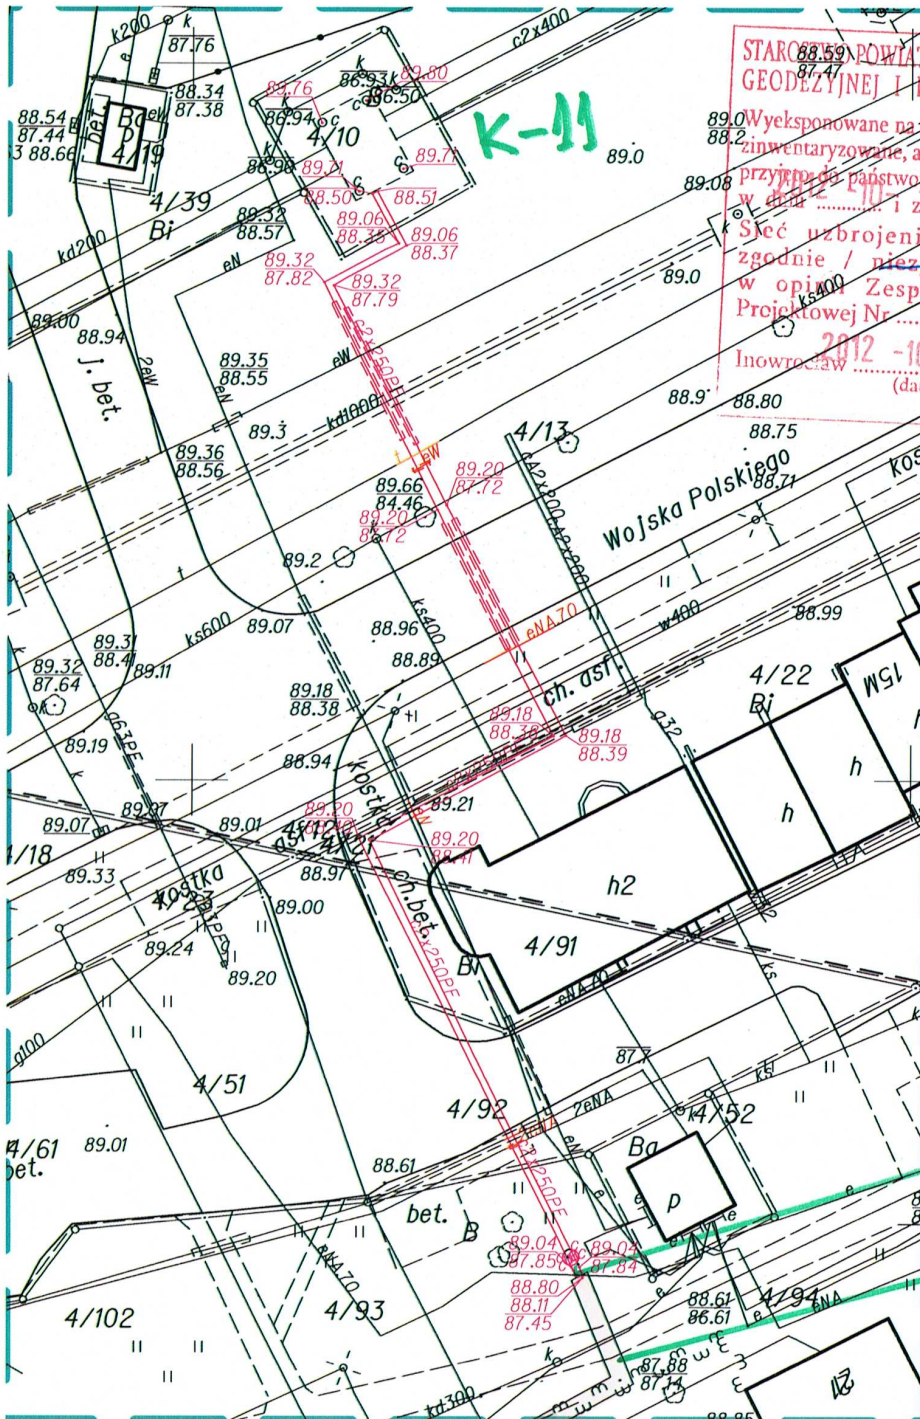

STAROSTWO POWIATOWE - POWIATOWY OŚRODEK DOKUMENTACJI  
GEODEZYJNEJ I KARTOGRAFICZNEJ W INOWROCŁAWIU

Wyeksponowane na niniejszej mapie sieci uzbrojenia terenu zostały  
zinventoryzowane, a dokumenty powstałe w wyniku inwentaryzacji  
przyjęte do państwowego zasobu geodezyjnego i kartograficznego  
w dniu 2012-10-18 i zewidencjonowano pod nr 2531/12

Sieć uzbrojenia terenu zrealizowana została  
zgodnie / niezgodnie z lokalizacją uzgodnioną  
w opisie / nieopisaną Zespołu Uzgadniania Dokumentacji  
Projektowej Nr 15400 z dnia 2012-10-18  
Inowrocław (data)

(imię i nazwisko, podpis, stanowisko  
służbowe osoby upoważnionej)  
Z up. STAROSTY

Stawomir Dekański  
inspektor  
w Wydziale Geodezji, Kartografii  
Katastru i Gospodarki Nieruchomościami

PKT. A  
SIEĆ KANAŁOWA  
TRADYCYJNA

Inowrocław dn. 2012-10-18  
Sporządził(a): Bartosz Misz

BIURO GEODEZYJNO-KARTOGRAFICZNE  
Tomasz Frankowski  
88-320 Strzelino, Młyny 67  
tel. 568 09 79, NIP 557-123-89-96  
Regon 091658504

GEODETA UPRAWNIONY  
Tomasz Frankowski  
nr upr. 16498